


DOKUMENTACJA
POWYKONAWCZA

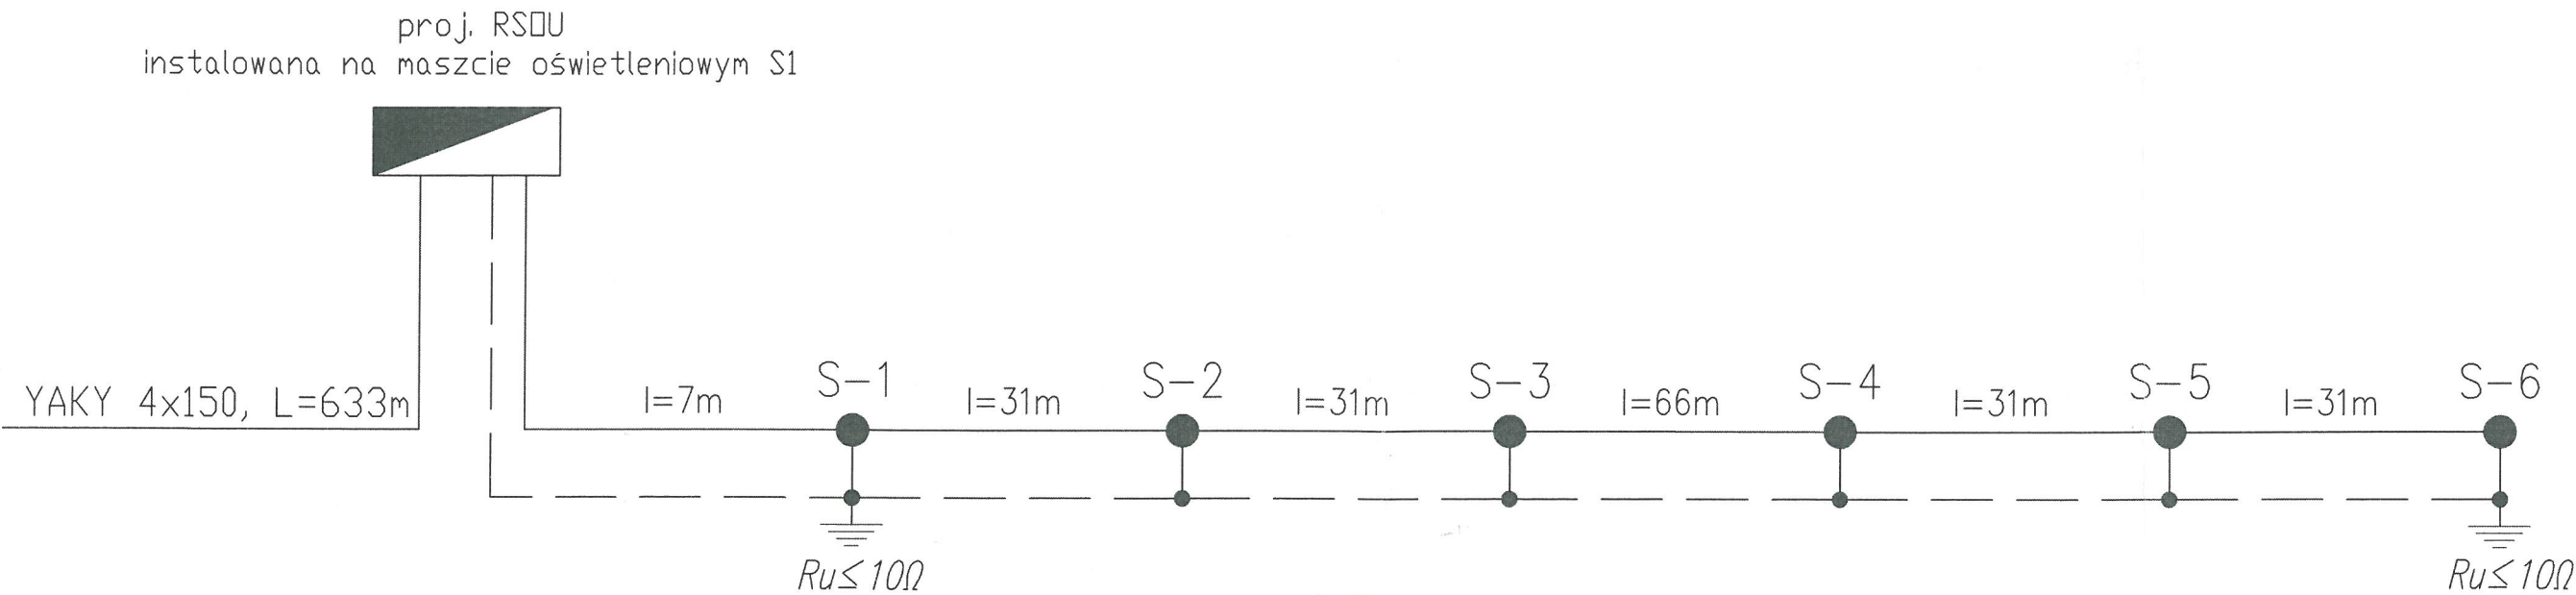

OZNACZENIA:

- — — — — bedarka 25x4
- — — — — proj. kabel YKY 5x10 mm/2
- RSOU
— — — — — PROJEKTOWANA ROZDZIELNICA STEROWANIA
OŚWIEPLENIEM BOISKA
- RZEYSTACJA UZIEMIENIA ROBOCZEGO $R_u \leq 10\Omega$
- proj. maszt oświetleniowy INDIO, wysokość 12m
- — — — — Uziemienie szpilkowe

ROBOTY ELEKTRYCZNE
WYKONANO ZGODNIE
Z DOKUMENTACJĄ

ZAKŁAD INSTALACJI ELEKTR. "LUMEN"
Jerzy Wutke
05-120 Legionowo, ul. Chrobrego 7
tel./fax 0 22 784 42 21

| | | | |
|---|------------------------------|-----------------------|---------------------|
| jednostka projektowa: | | inwestor: | |
| ELPro | | Urząd Miasta Warszawy | |
| tel. (22) 619 96 69, fax: (22) 670 24 54 ul. Ząbkowska 38a lok.17, 03-733 Warszawa | | | |
| zadanie: Projekt oświetlenia boiska sportowego w Parku Skaryszewskim w Warszawie | | | |
| temat: Schemat rozmieszczenia słupów | | | |
| pr. projektant: | mgr inż. Grzegorz Stodolski | ST-222/79 | data: Maj 2009 |
| op. wykonawca: | mgr inż. Włodzimierz Frączek | ST-189/72 | branża: ELEKTRYCZNA |
| | | skala: 5 | |
| | | 1:500 | |